


H 3.80

BESTANDSPLAN M=1:50
ERDGESCHOSS
HINTERHAUS

60598 FRANKFURT / MAIN

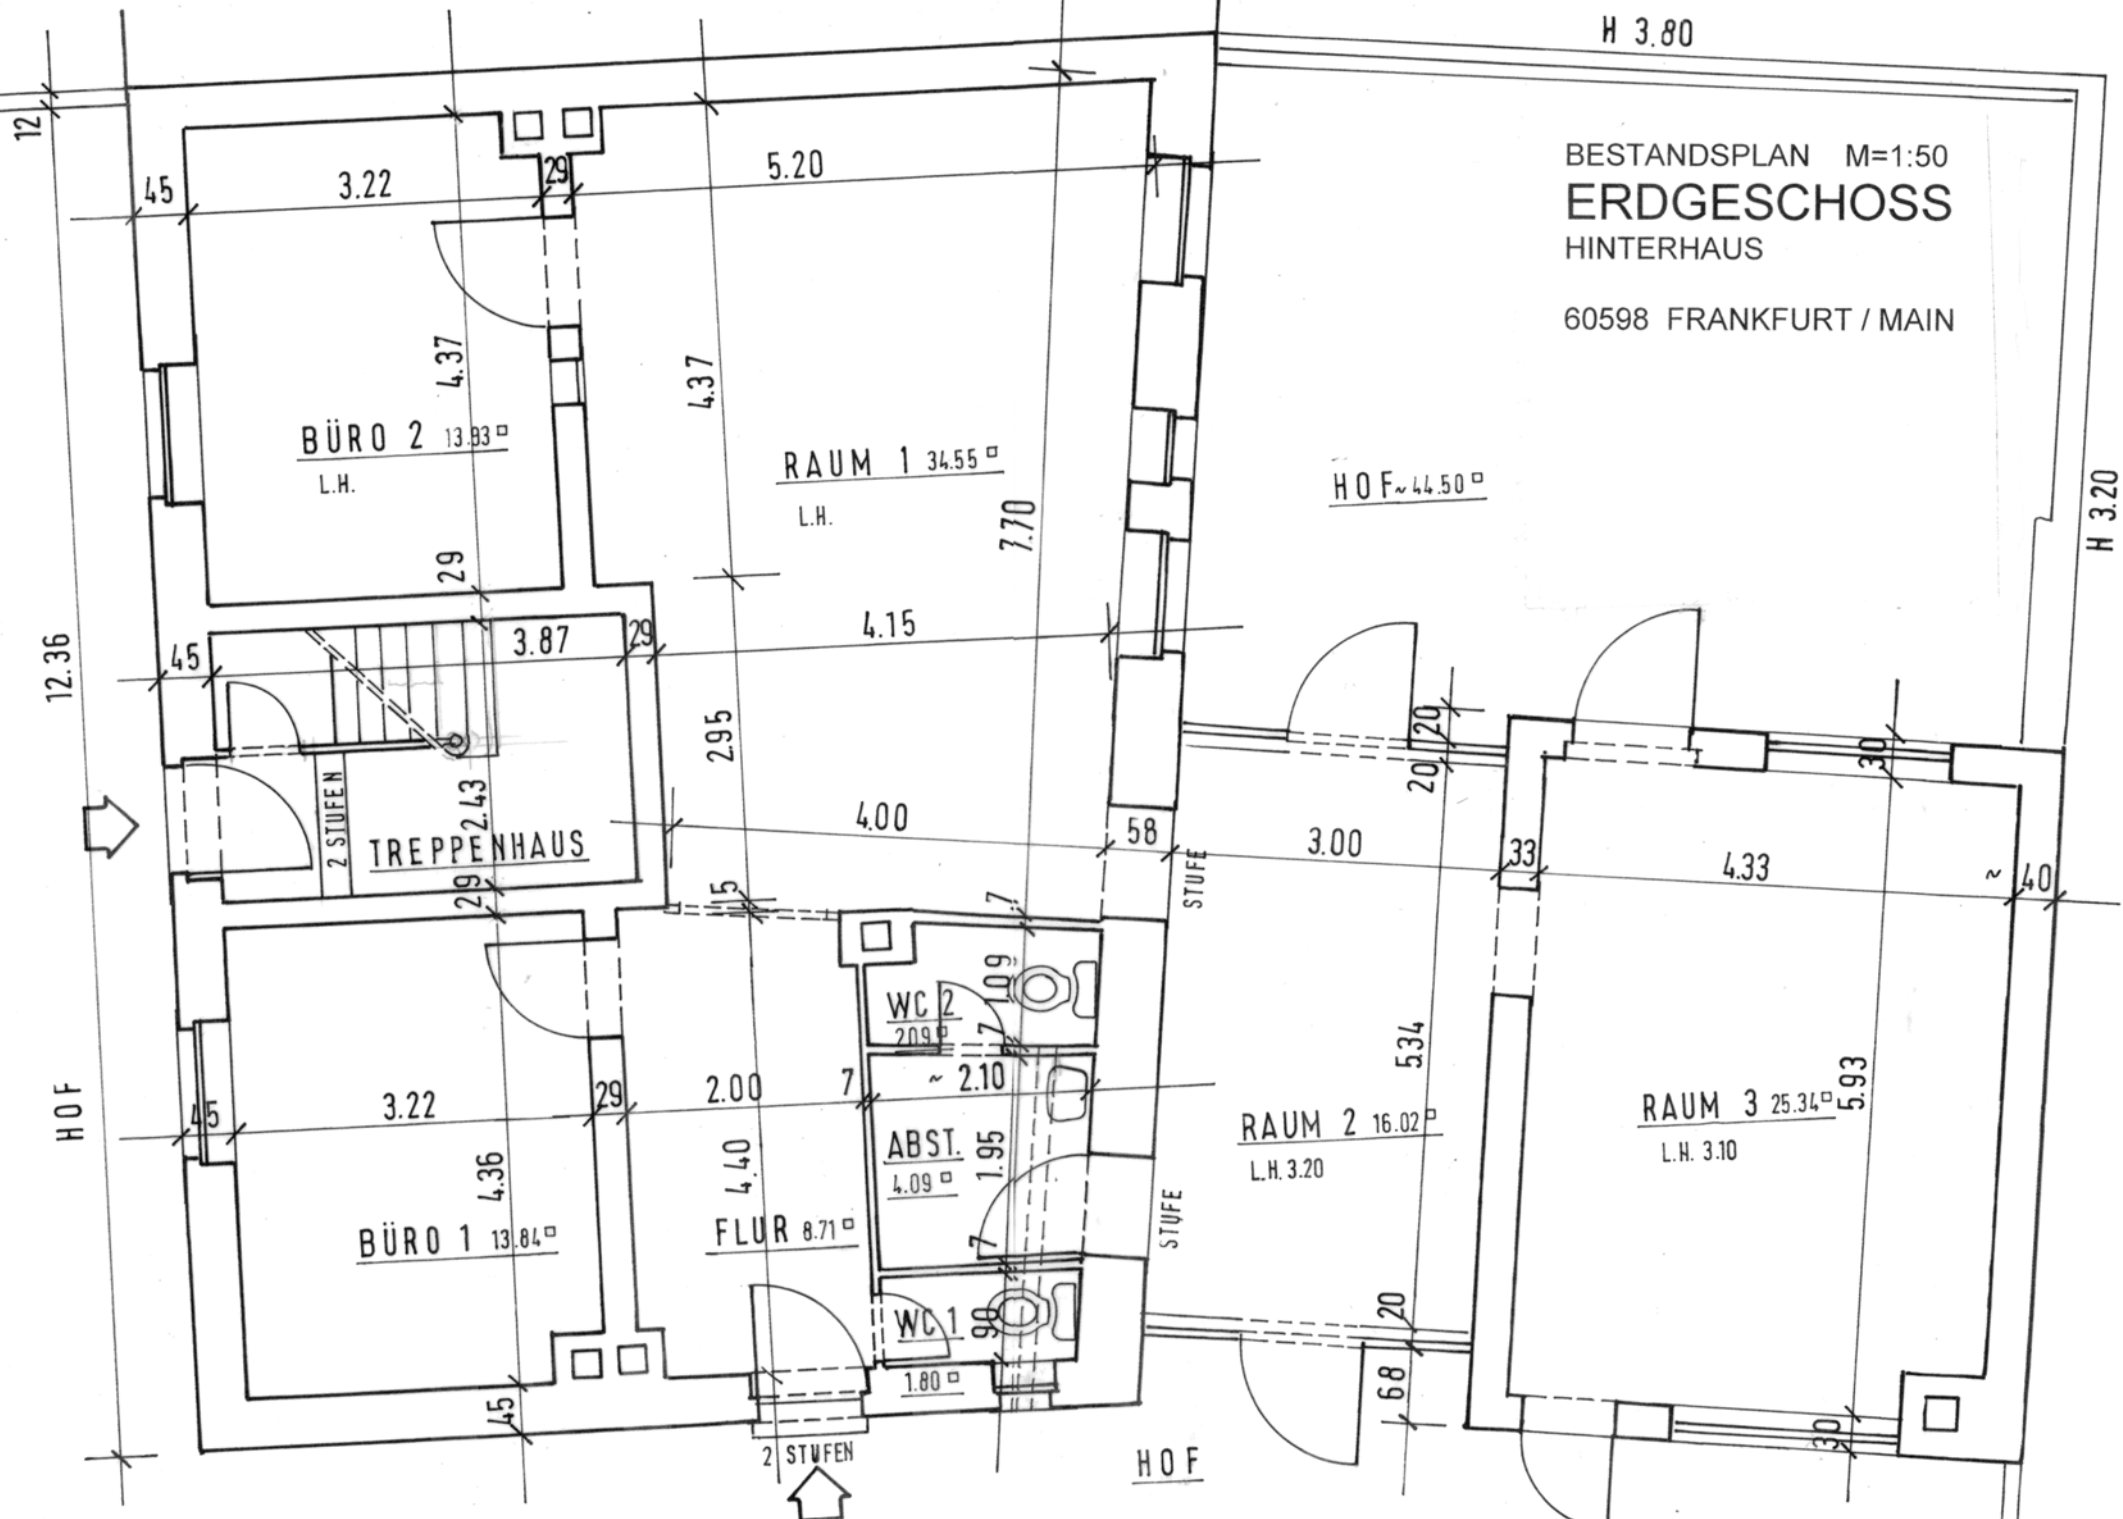

12

45

3.22

5.20

4.37

4.37

BÜRO 2 13.93[□]
L.H.

RAUM 1 34.55[□]
L.H.

HOF ~44.50[□]

7.70

12.36

45

3.87

4.15

29

2.95

2 STUFEN

TREPPENHAUS

2.43

4.00

58

3.00

20.70

4.33

~4.0

H 3.20

HOF

45

3.22

2.00

WC 2
2.09[□]

1.09

~ 2.10

ABST.
4.09[□]

RAUM 2 16.02[□]
L.H. 3.20

STUFE

5.34

RAUM 3 25.34[□]
L.H. 3.10

5.93

BÜRO 1 13.84[□]

FLUR 8.71[□]

WC 1
1.80[□]

STUFE

6.68

HOF

45

2 STUFEN

20

30